INDEX	ABT.	NAME	DATUM	ÄNDERUNGEN / ERGÄNZUNGEN

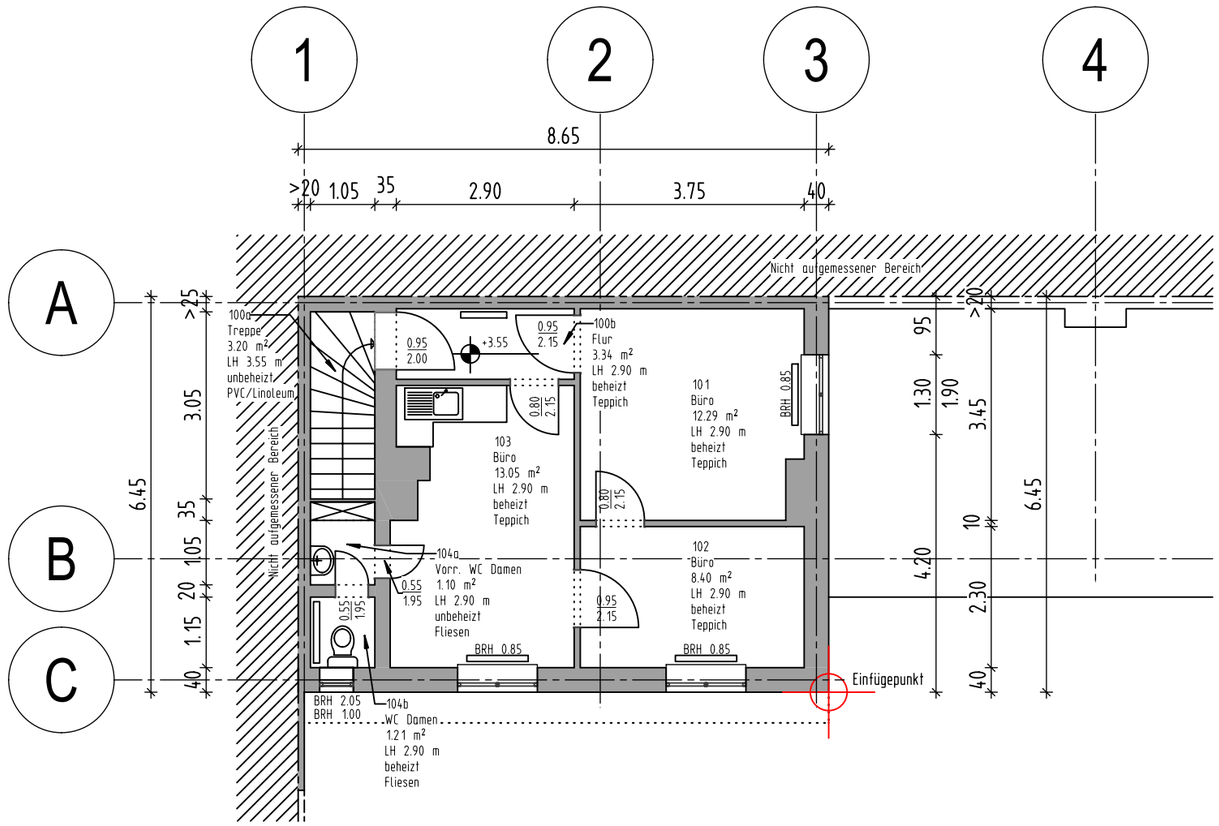

CORDE Facility Management

Ingenieurbüro Dipl.-Ing. C.Corde
für Facility Management
Schellerdamm 16
21079 Hamburg

Tel.: 040 - 7675 4340
Fax: 040 - 7675 4750
E-Mail: info@corde.de
www.corde.de

N

PROJEKT	94.11006, Lessingstraße 4 Geb.02, Verwaltungsgebäude
BAUHERR	
ARCHITEKT	
ZEICHNUNG	1. Obergeschoss
FACHING. TGA	
ZEICHNUNG	
TRAGWERKSPL.	
ZEICHNUNG	
LEISTUNGSPHASE	BESTANDSPLAN M 1:100

		PROJEKT-NR.	ZEICHN.-NR.	INDEX
BLATTGRÖSSE	DIN A3	94.11006	3	0
PLOT-DATUM	-			
bearbeitet/Stand BAU:	Frank / 16.11.2016		bearbeitet/Stand TGA:	
bearbeitet/Stand ING.:			bearbeitet/Stand FM:	

Die Weitergabe digitaler Planungen und Planinhalte der Gebaeudewirtschaft der Stadt Koeln an Dritte, insbesondere Ingenieur- und Architekturbueros, bedarf auch auszugsweise der schriftlichen Zustimmung des Auftraggebers. Bei Verstoss gegen diese Verpflichtung ist der Auftraggeber berechtigt, eine Vertragsstrafe bis zu 10% des Werklohnes für jeden Einzelfall vom Auftragnehmer zu fordern. Weitere Schadenersatzansprueche bleiben hiervon unberuehrt.

Gebäudewirtschaft der Stadt Köln

Bauten – Management – Service