Schnitt A-A

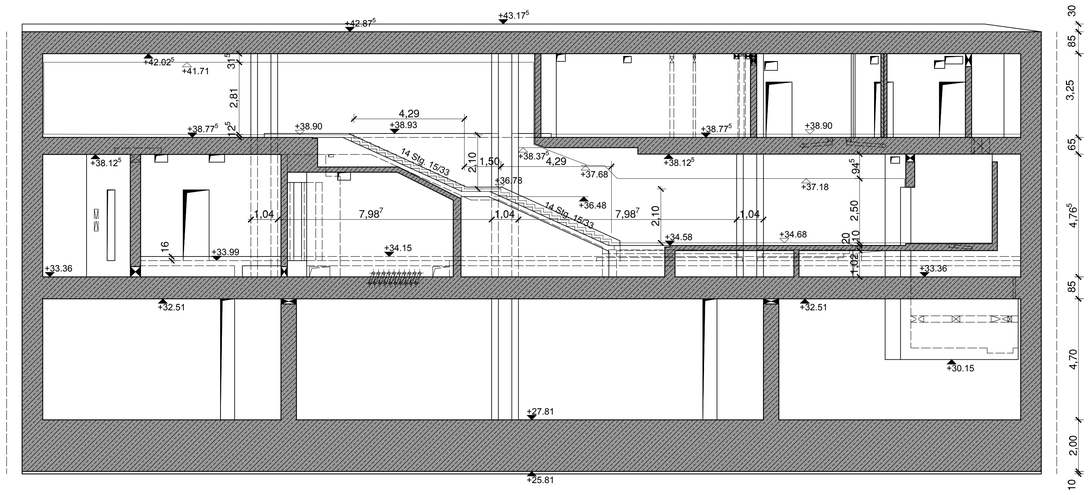

Block 3

Schnitt B-B

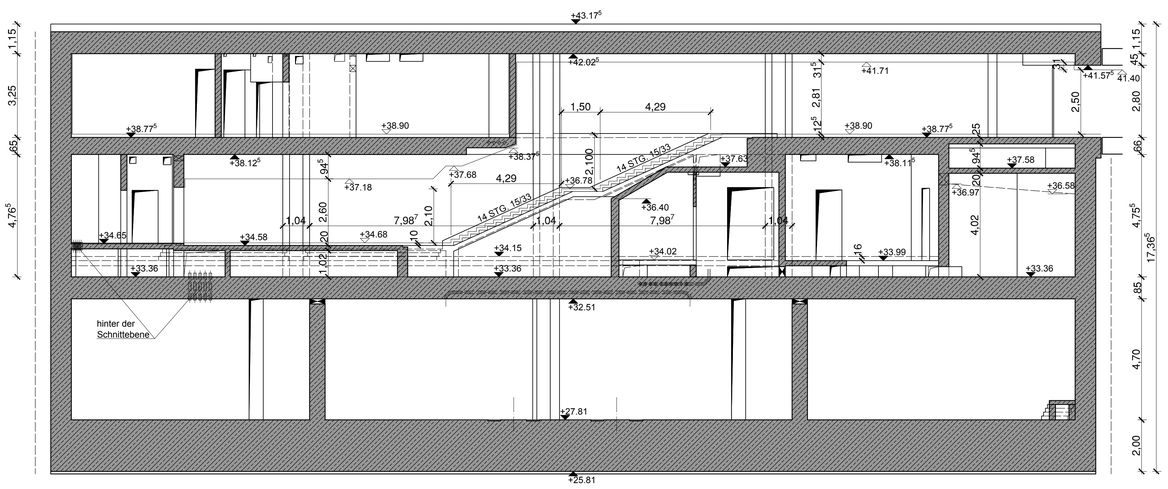

Block 3

Schnitt C-C

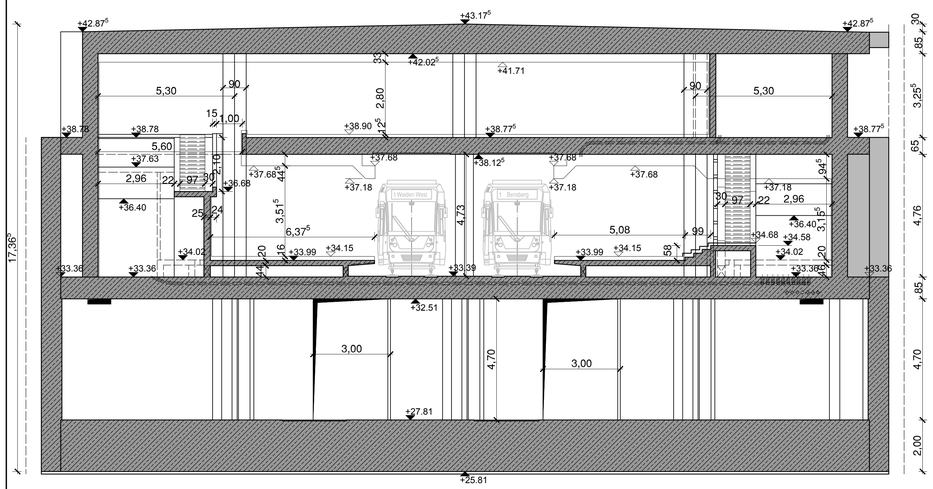

Block 3

Schnitt D-D

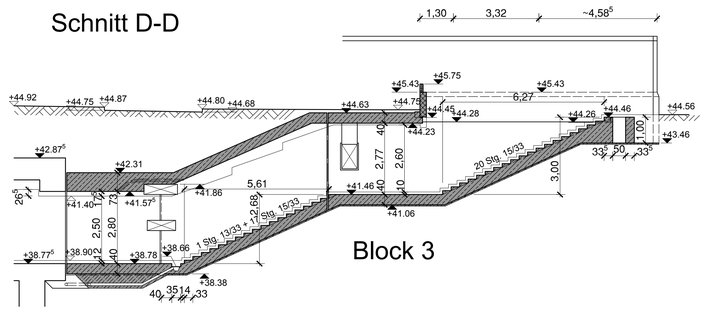

Block 3

Schnitt E-E

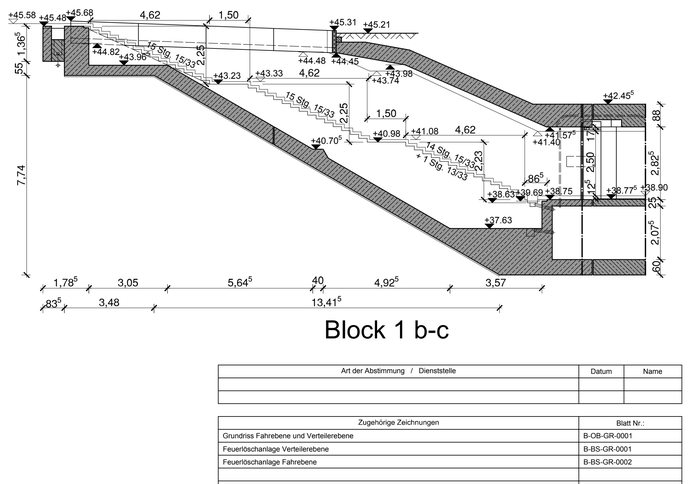

Block 1 b-c

Schnitt G-G

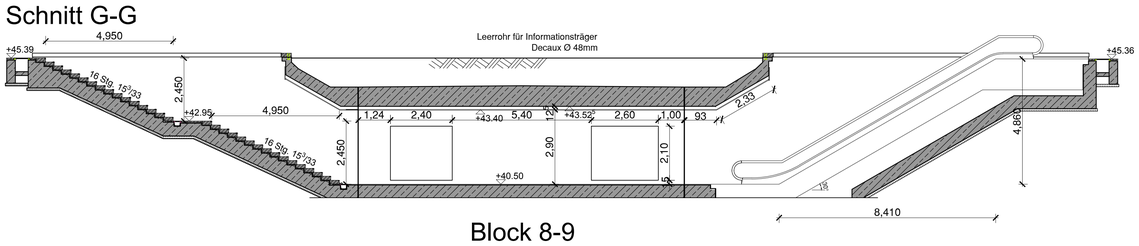

Block 8-9

Schnitt H-H

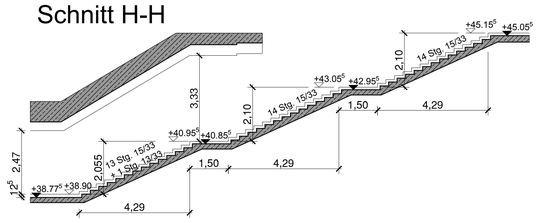

Block 1

Schnitt F-F

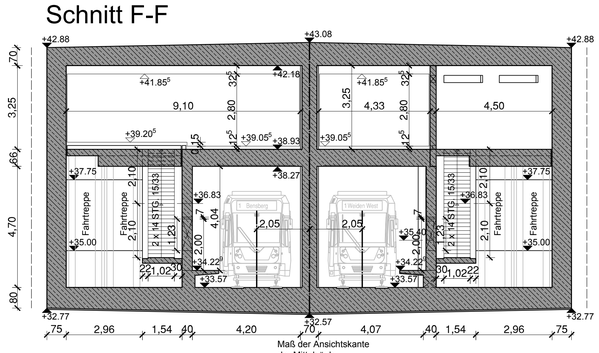

Block 10-11

Pläne basieren auf den Bestandsplänen Stand 2014 und auf den Bestandsplänen von 1979

Legende Bestand:

- vorh. Stahlbeton: Beton B35 Betonstahl 420/500
- vorh. Mauerwerk

Art der Abstimmung / Dienststelle	Datum	Name

Zugehörige Zeichnungen	Blatt Nr.:
Grundriss Fahrebene und Verteilerebene	B-OB-GR-0001
Feuerlöschanlage Verteilerebene	B-BS-GR-0001
Feuerlöschanlage Fahrebene	B-BS-GR-0002

Änderung

Änderung	Gen.	Gepr.	Bear.	Datum	Ind.

Stadt Köln Amt 69/692	keine Einträge / Einträge / Einträge übernommen	KVB AG	keine Einträge / Einträge / Einträge übernommen
Datum / Unterschrift		Datum / Unterschrift	
Stadt Köln Amt 69/692	keine Einträge / Einträge / Einträge übernommen	Stadt Köln Amt 26	keine Einträge / Einträge / Einträge übernommen
Datum / Unterschrift		Datum / Unterschrift	
Stadt Köln Amt 66	keine Einträge / Einträge / Einträge übernommen	StEB	keine Einträge / Einträge / Einträge übernommen
Datum / Unterschrift		Datum / Unterschrift	

Planskizze:

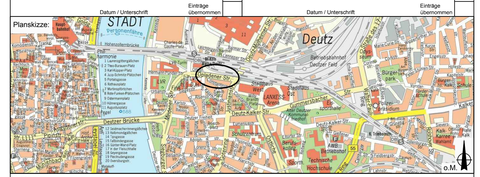

Planstufe:

BESTANDSZEICHNUNG

Planverfasser/in :		Datum	Name
Stadt Köln **Amt für Brücken und Stadtbahnbau** Stadthaus Deutz - Westgebäude Willy-Brandt-Platz 2 50679 Köln	bearb.		
	gez.	09.05.2017	Pel/Que
	gepr.		

Bauwerk: Haltestelle Deutz Messe BESTAND (BwNr. 2145; Baulos D3)	Maßstab: 1:100
	Blattgröße: 950x840 mm
	Bauwerks-Nr: 2145

Plan-Nr.											Planinhalt:
B	-	OB	-	QS	-	0001	-	-	-	V	Schnitte Fahrebene und Verteilerebene
Phase		Inhalt		Plantyp		Zeichnungsnummer			Index	Status	

Stadt Köln Amt 69 — freigegeben ohne Einträge / freigegeben mit Einträgen — Datum / Unterschrift	Stadt Köln Amt 690 — freigegeben ohne Einträge / freigegeben mit Einträgen — Datum / Unterschrift	Stadt Köln Amt 690/2 — freigegeben ohne Einträge / freigegeben mit Einträgen — Datum / Unterschrift

Die Oberbürgermeisterin

Stadt Köln

Amt für Brücken, Tunnel und Stadtbahnbau

Das Urheberrecht an dieser Zeichnung verbleibt bei der Stadt Köln (§§ 1, 2, 15-18, 96 des Urheberrechtsgesetzes vom 09.09.1965 BGBl S. 1273).
Die Einspeicherung und Verarbeitung in elektronischen Systemen ist nur mit unserer schriftlichen Genehmigung zulässig. Die Zeichnung ist Dritten nicht zugänglich zu machen. Zuwiderhandlungen werden zivil- und strafrechtlich verfolgt.