Beseitigung der Schienenkreuzungen bei Block Großkreuz

Überführung des Personengleises Cöln - Neuß über die Kanalstraße

Maßstab 1 : 100

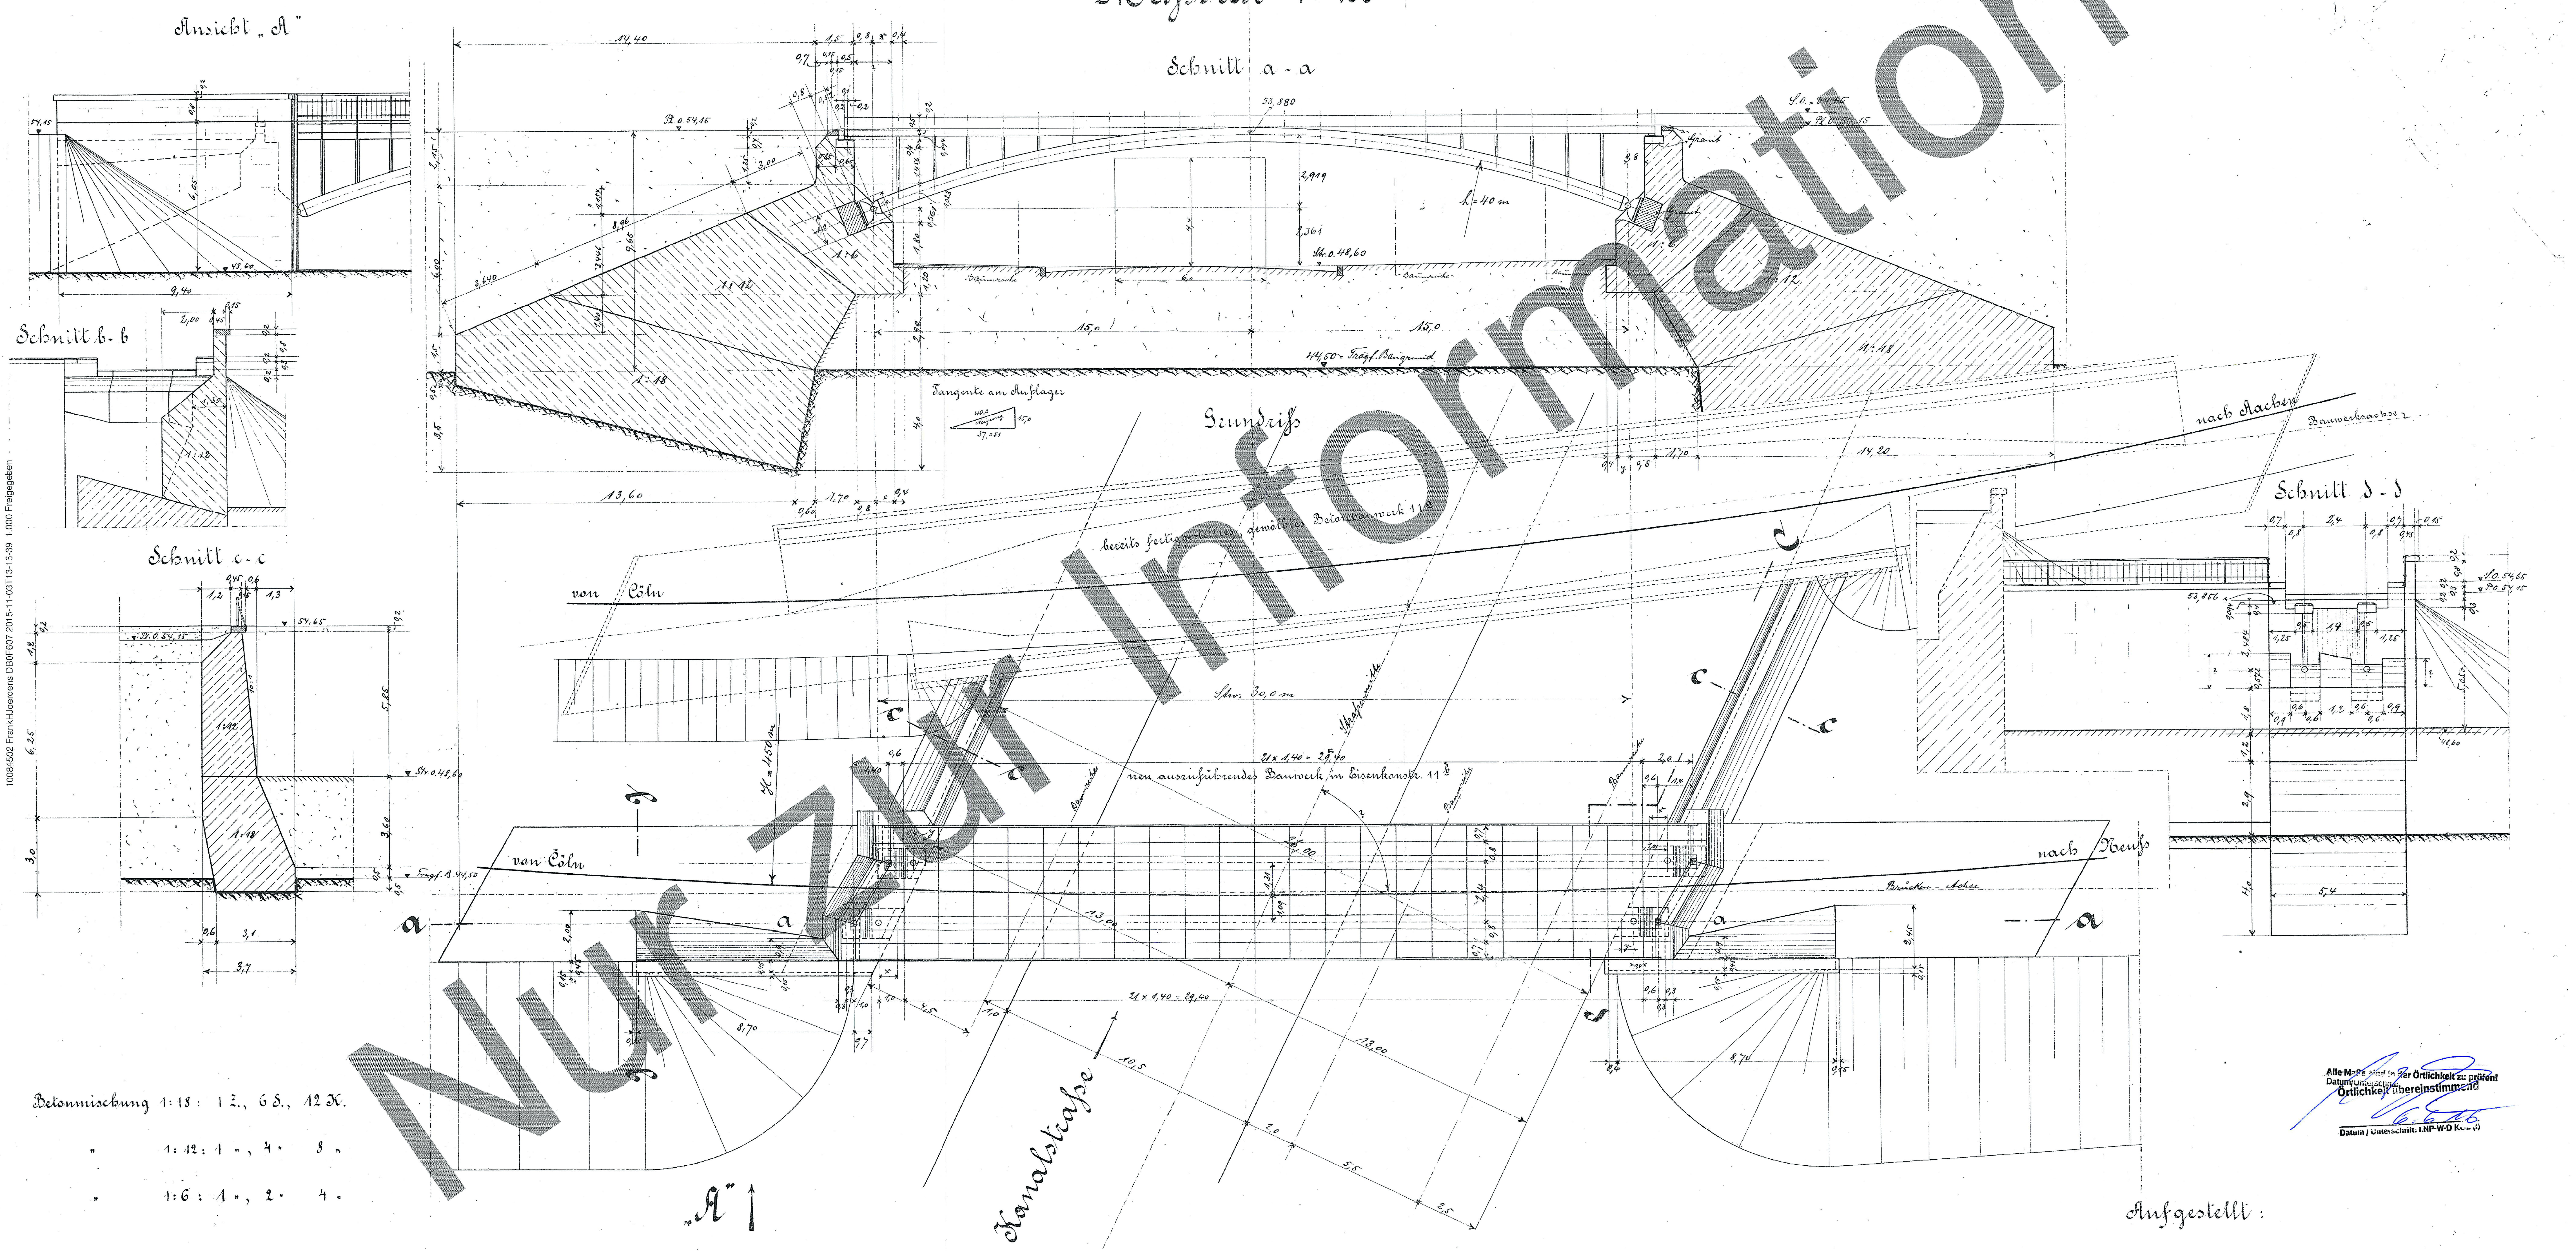

Betonmischung 1:18 : 1 Z., 6 S., 12 K.
" 1:12 : 1 ", 4 " 8 "
" 1:6 : 1 ", 2 " 4 "

← Escherstraße →

Bearbeitet: Laugs, B. A.

Geprüft: Herzog

Aufgestellt:

Cöln, im Okt. 1915

Königl. Eisenbahndirektion

Beermann

11 b

Deutsche Bundesbahn
Eisenbahndirektion Köln
Jbee 300

DII Nr. 1877

Jbe 1207 Sch. 5. F. 3. B. 207

1538010149

Alle Maße sind in der Örtlichkeit zu prüfen!
Datum/Unterschrift:
Örtlichkeit übereinstimmend
6.6.16
Datum / Unterschrift: I.NP-W-D KÖL(I)

KöI TV 044 132

Nur zur Information

10084502 FrankHJoerdens DB0F607 2015-11-03T13-16-39 1.000 Freigegeben

Anlage 2 zur Kreuzungsvereinbarung

Index:	Änderungen bzw. Ergänzungen	Name:	Datum:

Prüfvermerke

Bestandsplan

die Übereinstimmung der Zeichnung mit der Ausführung bestätigt:
für den Auftragnehmer: .... Ort, Datum, Unterschrift
für die DB E&C GmbH .... Ort, Datum, Unterschrift
Interoperabilität geprüft (benannte Stelle), Name
Datum geprüft / genehmigt
Datum geprüft / genehmigt
Datum geprüft / genehmigt
Eisenbahn-Bundesamt

Freigabe zur bautechnischen Prüfung
Prüfingenieur
gleichgestellt mit Prüfexemplaren geprüft / genehmigt
Datum
Freigabe der Ausführungsunterlagen
Genehmigung zur Bauausführung
.... Ort, Datum, Unterschrift

Lageskizze

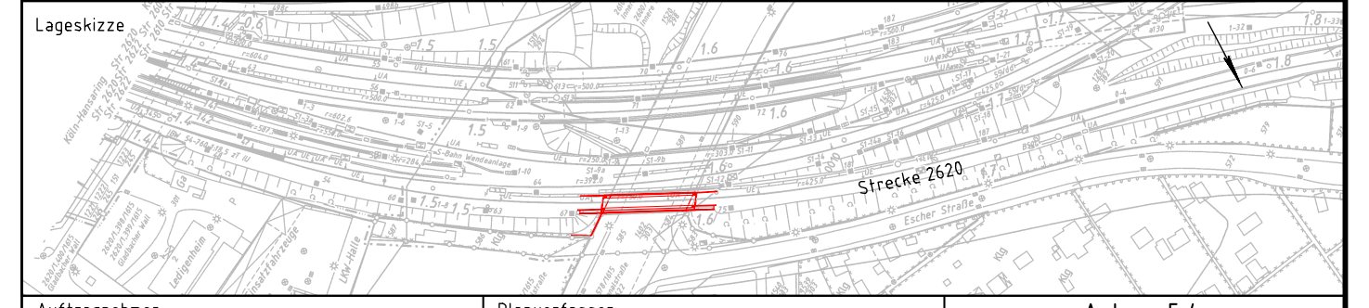

Auftragnehmer:

Planverfasser:
DB Engineering & Consulting GmbH
Region West
Planung Köln I.TP-W-P-KÖL(K)
Picassoplatz 1c
50679 Köln

Köln, den ....
Ort, Datum, Unterschrift

Bauherr:
DB NETZE
DB Netz AG
Regionalbereich West
Produktionsplanung und Steuerung Invest
I.NP-W-D-KÖL(PI)
Brügelmannstraße 16-18
50679 Köln

Anlage 5.4
Auftrag-Nr.: T.016058345

	Datum	Name
gez.	06/2018	Emrich
bearb.	06/2018	Zacharias
gepr.	06/2018	Hueber

Plan-Nr.: VP_IB_BEST
Planart: Vorplanung
Planzeichen: Ibe
Blattgr.: 841x1350
Einwirkungen (Lastmodelle):
Höhen- und Koordinatensystem

Maßstab: 1:100

Bestandsplan Bauwerk

aus dem Jahr 1915

Projekt:

Erneuerung EÜ Innere Kanalstraße (S-Bahn) in Köln

Strecke: Köln-Hansaring - Köln-Nippes

Bauwerksnummer					Brückennr.	Barcode
Strecke		Kilometer		Kennzahl		
2620	×	1,578	×	1615		