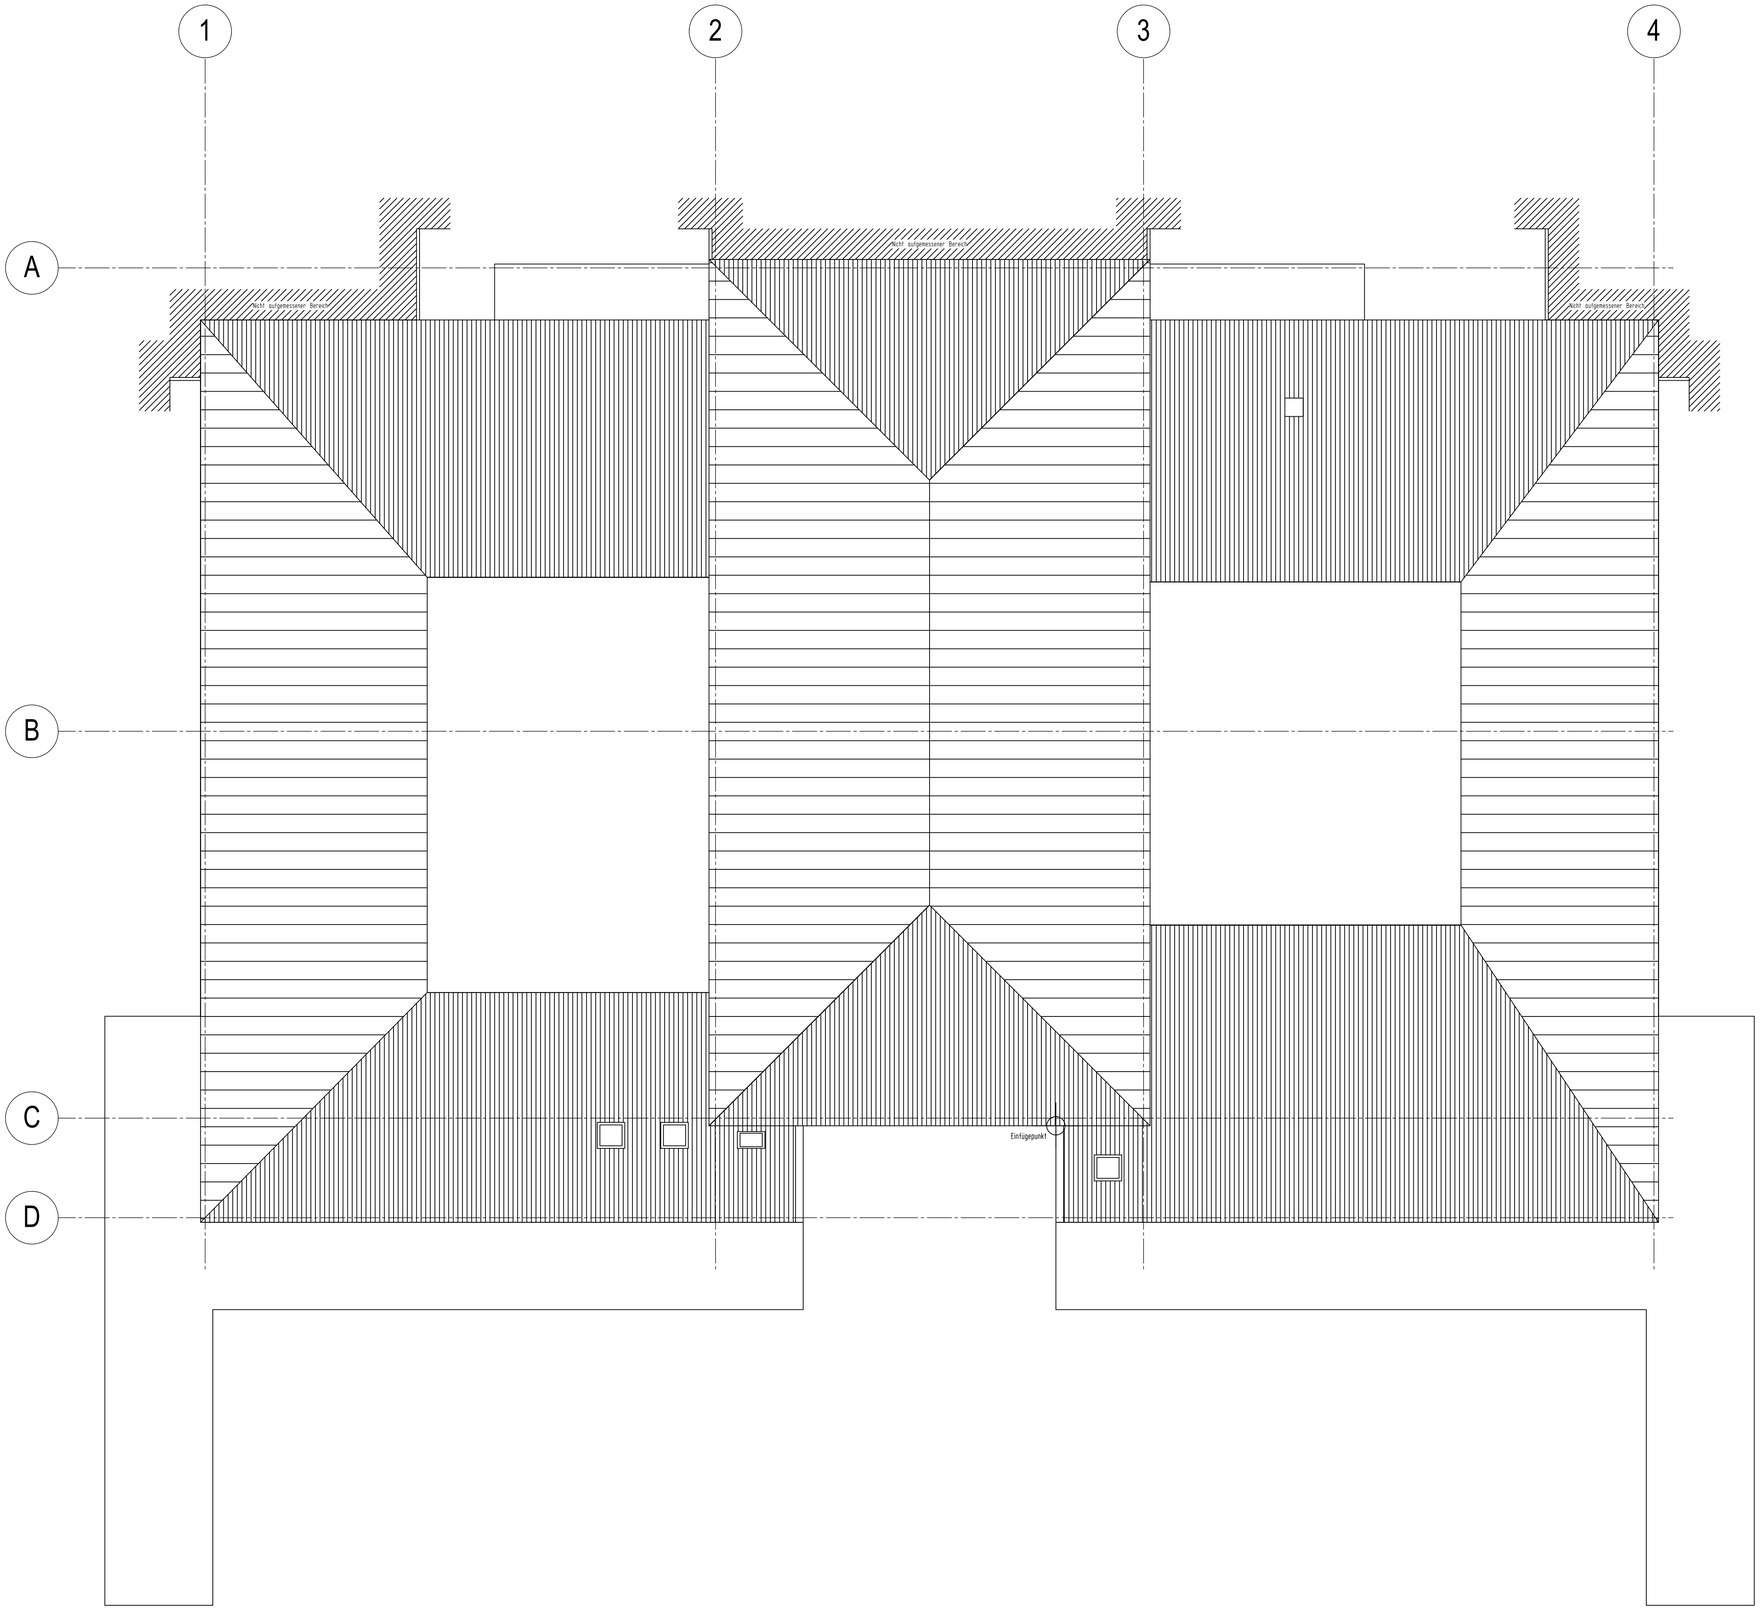

INDEX	ABT.	NAME	DATUM	ÄNDERUNGEN / ERGÄNZUNGEN

[redacted]

PROJEKT	94.7 1022, Venloer Straße 1132, Geb.26, Trauerhalle
BAUHERR	
ARCHITEKT	
ZEICHNUNG	Dachaufsicht
FACHING. TGA	
ZEICHNUNG	
TRAGWERKSPL.	
ZEICHNUNG	
LEISTUNGSPHASE	BESTANDSPLAN M 1:100

	PROJEKT-NR.	ZEICHN.-NR.	INDEX
BLATTGRÖSSE DIN A1	94.7 1022	3	0
PLOT-DATUM			
bearbeitet/Stand BAU: [redacted]		bearbeitet/Stand TGA:	
bearbeitet/Stand ING.:		bearbeitet/Stand FM:	

Die Weitergabe digitaler Planungen und Planinhalte der Gebaeudewirtschaft der Stadt Koeln an Dritte, insbesondere Ingenieur- und Architekturbueros, bedarf auch auszugsweise der schriftlichen Zustimmung des Auftraggebers. Bei Verstoss gegen diese Verpflichtung ist der Auftraggeber berechtigt, eine Vertragsstrafe bis zu 10% des Werklohnes für jeden Einzelfall vom Auftragnehmer zu fordern. Weitere Schadenersatzansprueche bleiben hiervon unberuehrt.

Gebäudewirtschaft der Stadt Köln

Bauten – Management – Service